


woj. sieradzkie  
gm. DOBRŃ  
obiekt. DOBRŃ PODUCHOWNY  
ul. SŁONECZNA 14/2 dz. 707/1  
Lks.rob. 181/97

Pracownia Usług Geodezyjnych  
B.Dryja J.Wisniewski  
Łask ul. Warszawska 14

**Mapa sytuacyjno - wysokościowa**  
**Skala 1: 1000**  
**Geodezyjna inwentaryzacja powykonawcza**  
**przyłącza gazowego**  
**wykonana w m-cu październiku 1997r.**

Zainwentaryzowane urządzenie jest zgodne  
z dokumentacją uzgodnioną przez  
ZUD Projekt nr. 4363/97

GEODEZJA UPRAWNIOWY  
Bogusław Dryja  
ul. Jarmużkowska 23 m 55  
92-306 Łódź 2, 72-97-98  
Upr. nr 8395

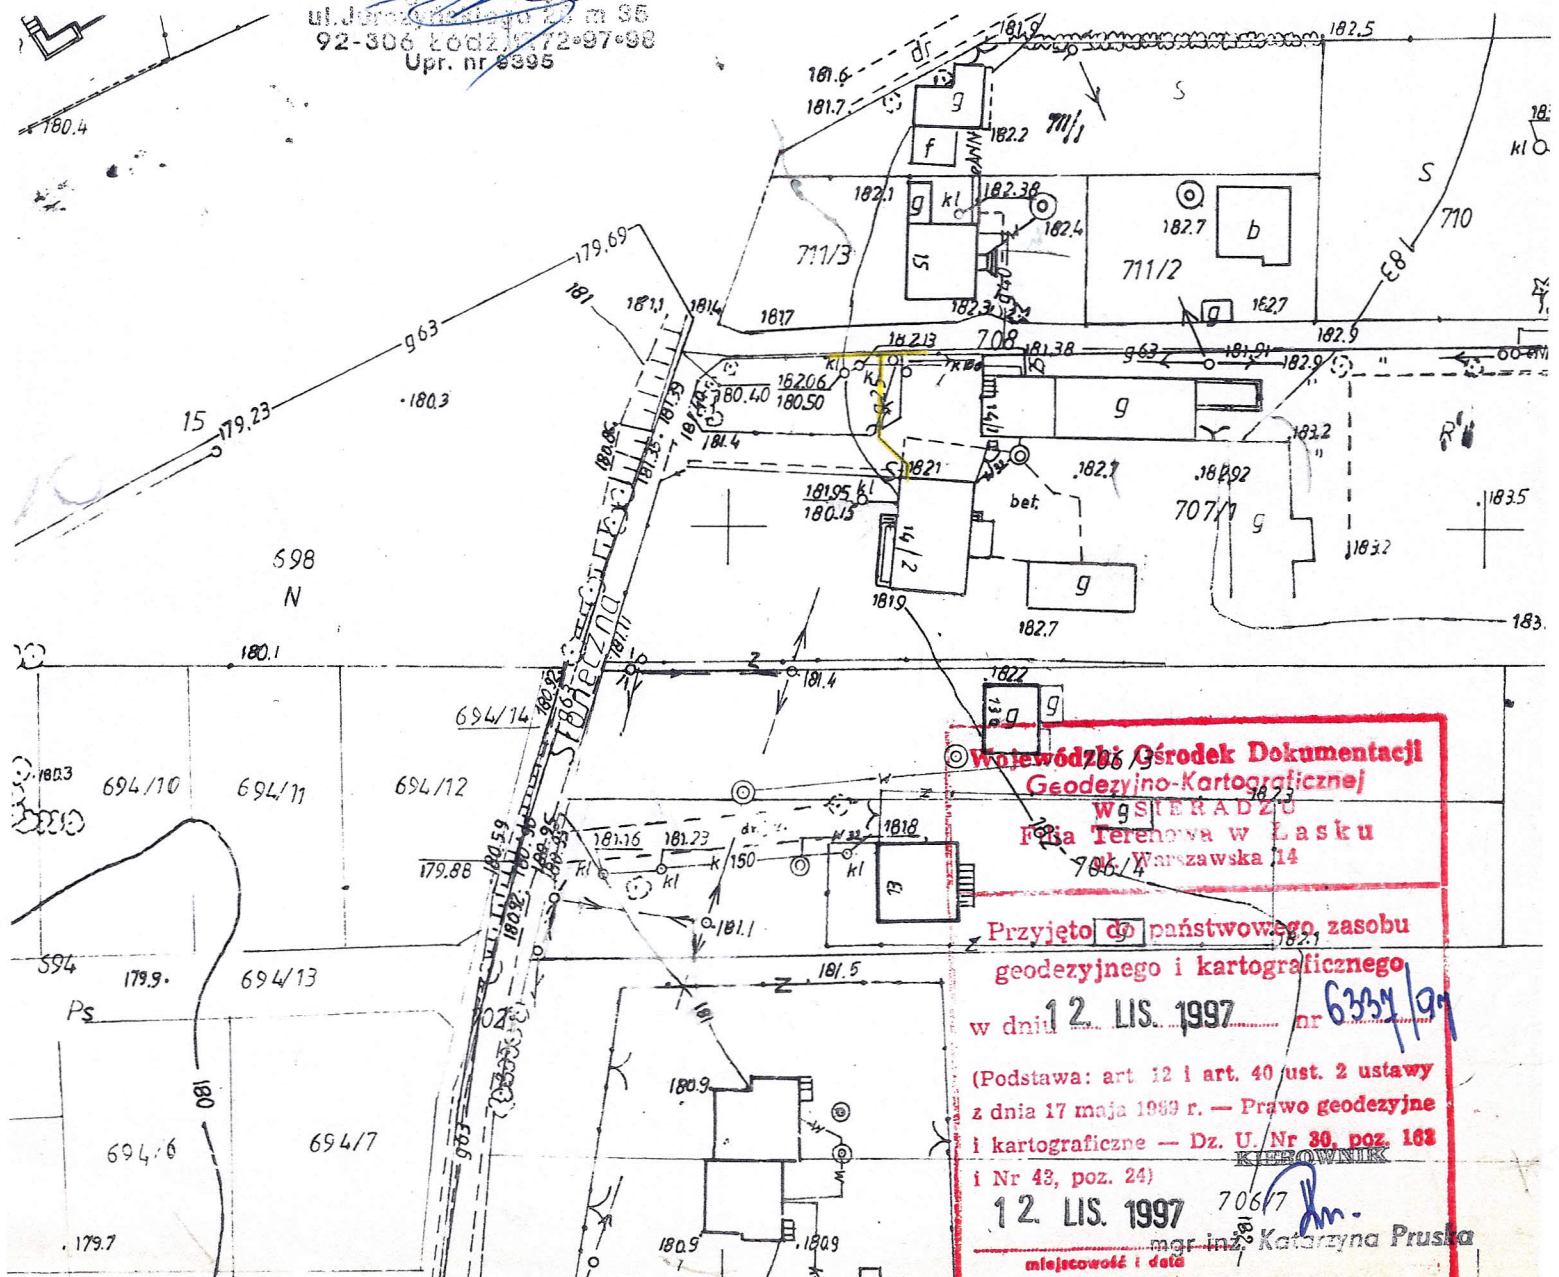

Geodezyjno-Kartograficznej  
WGSIERADZ  
706/4  
Przyjęto do państwowego zasobu  
geodezyjnego i kartograficznego  
w dniu 12. LIS. 1997 nr 6334/97  
(Podstawa: art. 12 i art. 40 ust. 2 ustawy  
z dnia 17 maja 1989 r. — Prawo geodezyjne  
i kartograficzne — Dz. U. Nr 30, poz. 163  
i Nr 43, poz. 24)  
12. LIS. 1997 706/7  
mgr inż. Katarzyna Pruska  
miejscowość i data