


Wartosc do uformowania
posadzki, jaskiniach
o wytrzymał. min. 25 MPa
gr. 6 cm

9	płyta tarasowa np. Modern line slim 2.0 cm
	podsyłka 11.5 cm
	kruszywo 11.5 cm
	warstwa filtracyjna np. Soprafiltre 0.1 cm
	drenaż z włókniną filtracyjną np. Sopradrain płyt 2.0 cm
	warstwa separacyjna Geotextile 300 0.1 cm
	warstwa separacyjna Geotextile 300 0.1 cm
	styropian xps np. Sopradach Eps 200 25.0 cm
	styropian spadoży od 5.0 cm do 20.0 cm
	termoizolacyjna papa antykorozyjna np. Sopralene Flam 180 0.3 cm
	termoizolacyjna papa antykorozyjna np. Sopralene Flam 180 0.3 cm
	warstwa gruntująca np. Sopradere 0.1 cm
	strop smat 20.0 cm
	tylnik cementowo-wapenny 1.5 cm

12	rośliność intensywna (trawa, krzewy, drzewa)
	substytut intensywny np. Soprafiltre 125.0 cm
	warstwa filtracyjna np. Soprafiltre 0.1 cm
	drenaż z włókniną filtracyjną np. Sopradrain płyt 2.0 cm
	warstwa separacyjna Geotextile 300 0.1 cm
	styropian xps np. Sopradach Eps 200 30.0 cm
	styropian spadoży od 5.0 cm do 20.0 cm
	termoizolacyjna papa antykorozyjna np. Sopralene Flam 180 0.3 cm
	termoizolacyjna papa antykorozyjna np. Sopralene Flam 180 0.3 cm
	warstwa gruntująca np. Sopradere 0.1 cm
	strop smat 20.0 cm
	tylnik cementowo-wapenny 1.5 cm
	sufit akustyczny na konstrukcji systemowej
	np. Ecophon solo rectangle 3.5 cm

15	płyta kompozytowa 2.5 cm
	ruszt 3.0 cm
	beton ze spadkiem 10.0 cm
	żwir 30.0 cm

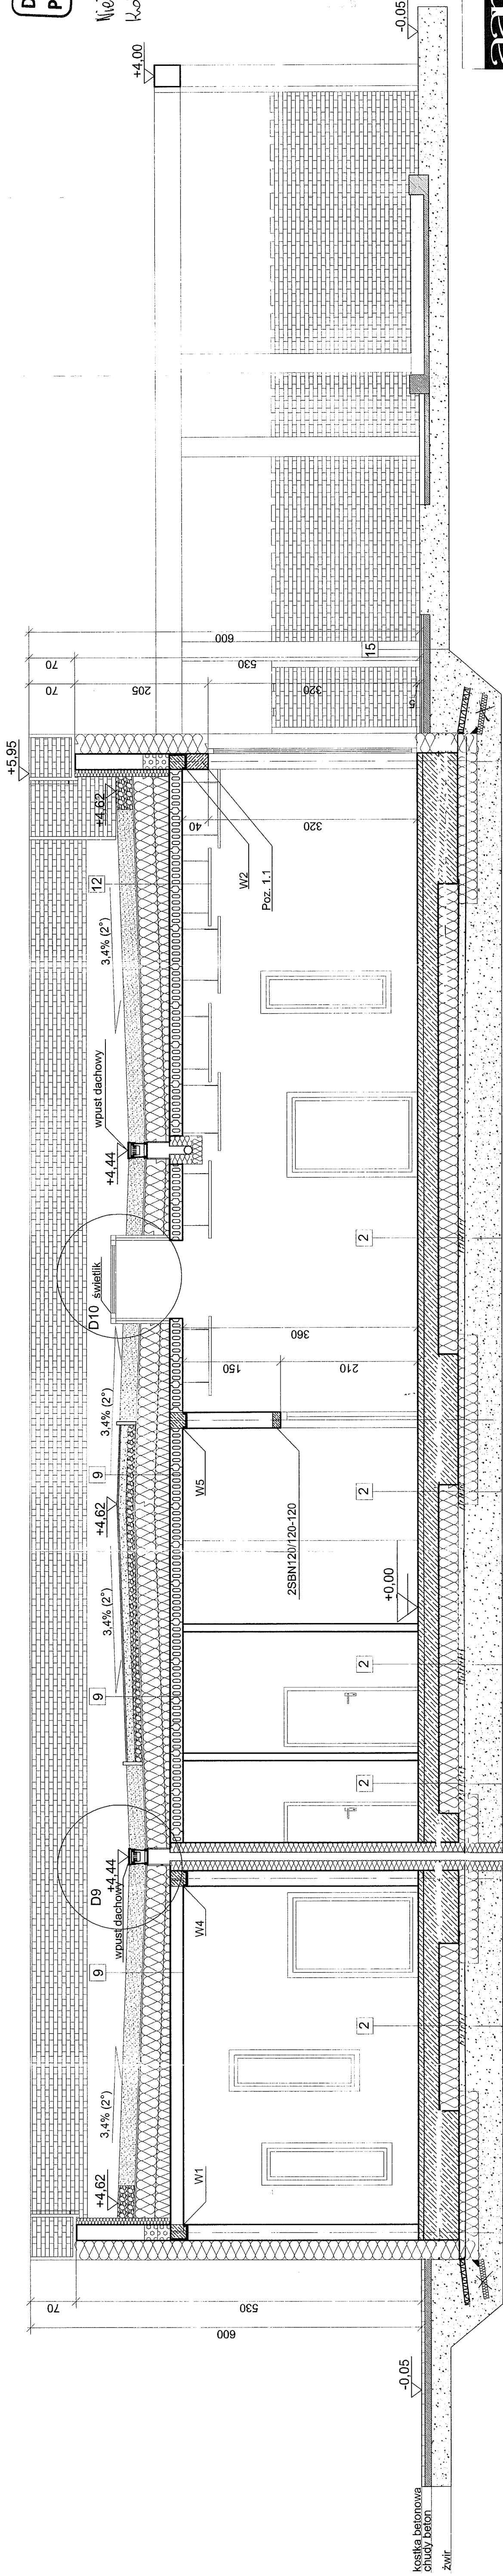

DOKUMENTACJA
POWYKONAWCZA

Wierstone rucany uauapno
Kolorem cawuaym.

mgr inż. MAŁGOSZ TRZASKOWSKI
specjalność: projektowanie i nadzór nad
budowlami w zakresie inżynierii
budowlanej
Nr ewid. 199/DOŚ/14

autorstwa agencji projektowej
ul. Dąbrowskiego 14, 64-100 Łęsko
tel. 065 520520, 067793034
auro@wp.pl

BUDOWA PRZEDSZKOLA I SALI
GIMNASTYCZNEJ W SYSTEMIE
BUDOWNICTWA O ZNAZCZENIE
PODWYŻSZONYCH PARAMETRACH
ENERGETYCZNYCH

INWESTOR	GINIA DOBRON	PRZEKRÓJ IV-IV	SKALA	NR RYSUNKU
ADRES	UL. 11 LISTOPADA 9, 95-082 DOBRON	BRANŻA	1:50	09
INWESTOR	CHECHÓDZKIE UL. LIPOWA 1	DATA	11/2015	STRONA
ADRES	CHECHÓDZKIE UL. LIPOWA 1			
INWESTYCJA	95-082 DOBRON			
PROJEKTANT	mgr inż. arch. Jarzy Wojciechowski			
architektura	upr. 611/84/Lo			
ASYSTENT	mgr inż. arch. Małgorzata Janikowiak			
architektura	mgr inż. arch. Jacek Nowacki			
SPRAWDZAJĄCY	upr. 145/84/Lo			
architektura	mgr inż. arch. Jacek Nowacki			