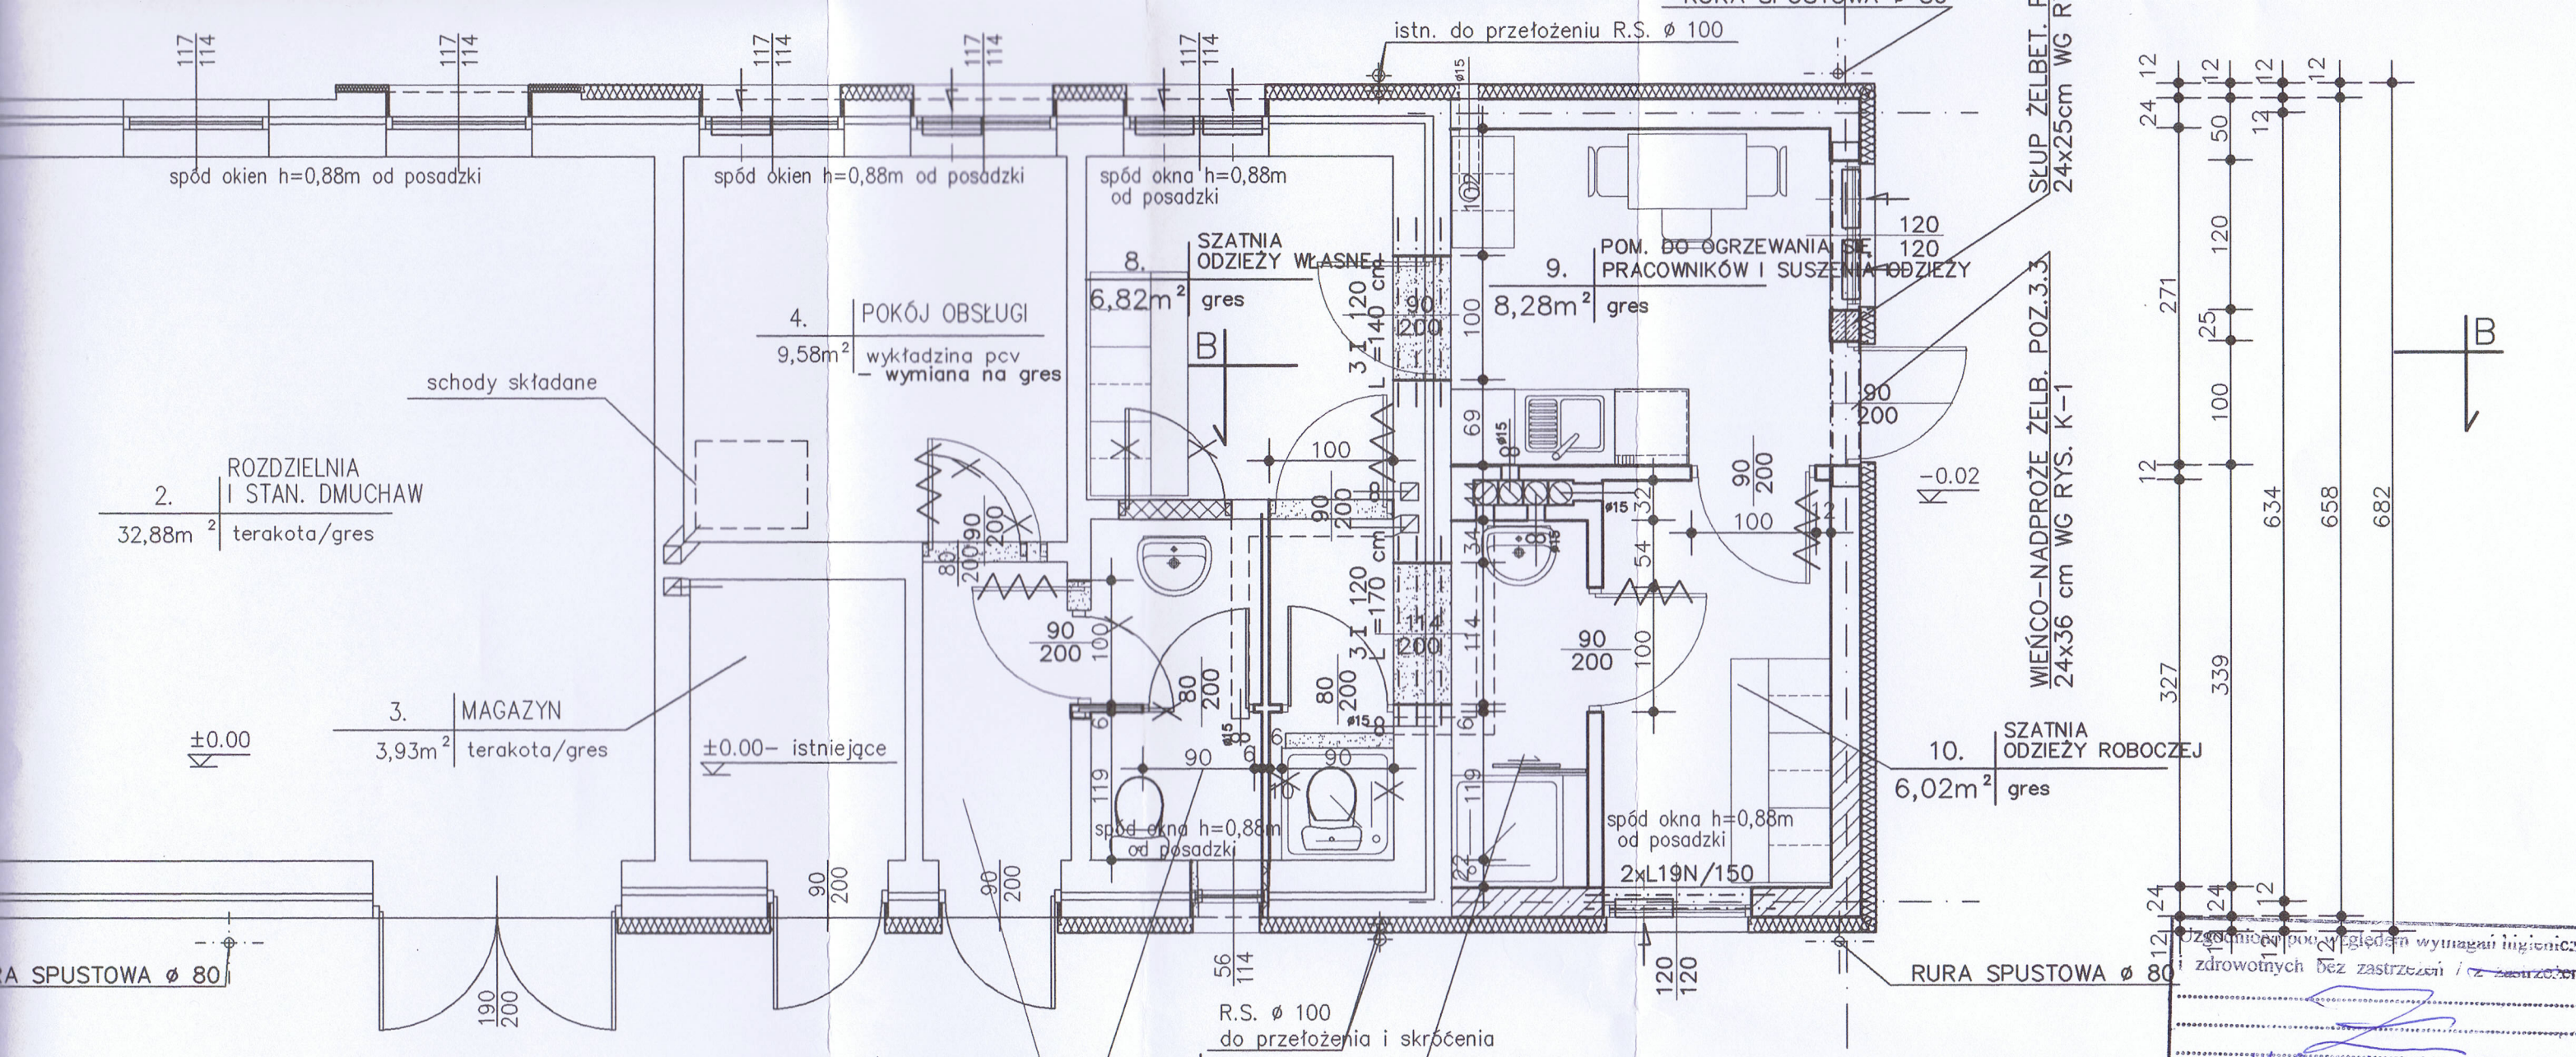

LEGENDA:

- ISTN. ŚCIANY
- PROJ. ŚCIANY
- PROJ. ZAMUROWANIA
- PROJ. WYBURZENIA

UWAGA:

- WYMIARY OKIEN PODANO W ŚWIETLE OTWORÓW W MURZE; WYMIARY DO ZAMÓWIENIA STOLARKI SKORYGOWAĆ PO WYKONANIU OTWORU.
- KSZTAŁTKI CERAMICZNE – WENTYLACYJNE MUROWAĆ OD WYS. 210 CM OD POSADZKI

RZECZOZNAWCA DO SPRAW ZABEZPIECZEŃ PRZECIWPOŻAROWYCH
mgr inż. Aleksander Migut nr upr. 439/2001

Łódź 2011 -03- 22

Zgodność projektu z wymaganiami ochrony przeciwpożarowej stwierdzam

bez uwag z uwagami

Zaopiniowano pod względem zgodności z przepisami bezpieczeństwa i higieny pracy oraz wymaganiami ergonomii
1) bez zastrzeżeń
2) ~~z zastrzeżeniami wymienionymi w załączonej opinii~~.
L.p. opinii 102/11 inż. Zofia Pance
Data 17.03.11
RZECZOZNAWCA DO SPRAW BEZPIECZEŃSTWA I HIG
nr upr. CIP 32200 w grupach 1,1,1,2,1,3,1
zam. Łódź, ul. Brzozowskiego
tel 042-648-59-12, tel kom 0-60

Zaopiniowano pod względem wymagań higieniczno-zdrowotnych bez zastrzeżeń / ~~z zastrzeżeniami~~
Data 17.03.11 inż. ZOFIA PAN
Lp. 103/11 Rzeczoznawca do spraw sanita
nr uprawnienia 2
w zakresie bez ogra
Adres zam. Łódź, ul. Brzozow
tel. (0-42) 648-59-12, tel ko

Zamierzenie inwest.(nazwa): Adres inwestycji :	PRZEBUDOWA I ROZBUDOWA ISTNIEJĄCEGO BUDYNKU SOCJALNO–TECHNICZNEGO OCZYSZCZALNI ŚCIEKÓW PRZEBUDOWA ZEWNĘTRZNEJ INSTALACJI WODOCIĄGOWEJ DOBROŃ ul.ZAKRZEWKI 14 gm. Dobroń dz. nr ewid. 430/9				
Temat: Obiekt:	PROJEKT ARCHITEKTONICZNO – BUDOWLANY (ARCHITEKTURA) BUDYNEK SOCJALNO–TECHNICZNY				
Tytuł (nazwa) rysunku:	RZUT PRZYZIEMIA		Skala: 1:50	Nr rysunku:	2
Autor opracowania:	Imię i nazwisko	Specjalność :	Numer uprawnień bud.:	Data:	
	mgr inż.arch. Tomasz Rzepkowski	architektoniczna	207/90/WŁ	03.2011	