PRZEKRÓJ III-III

skala 1:50

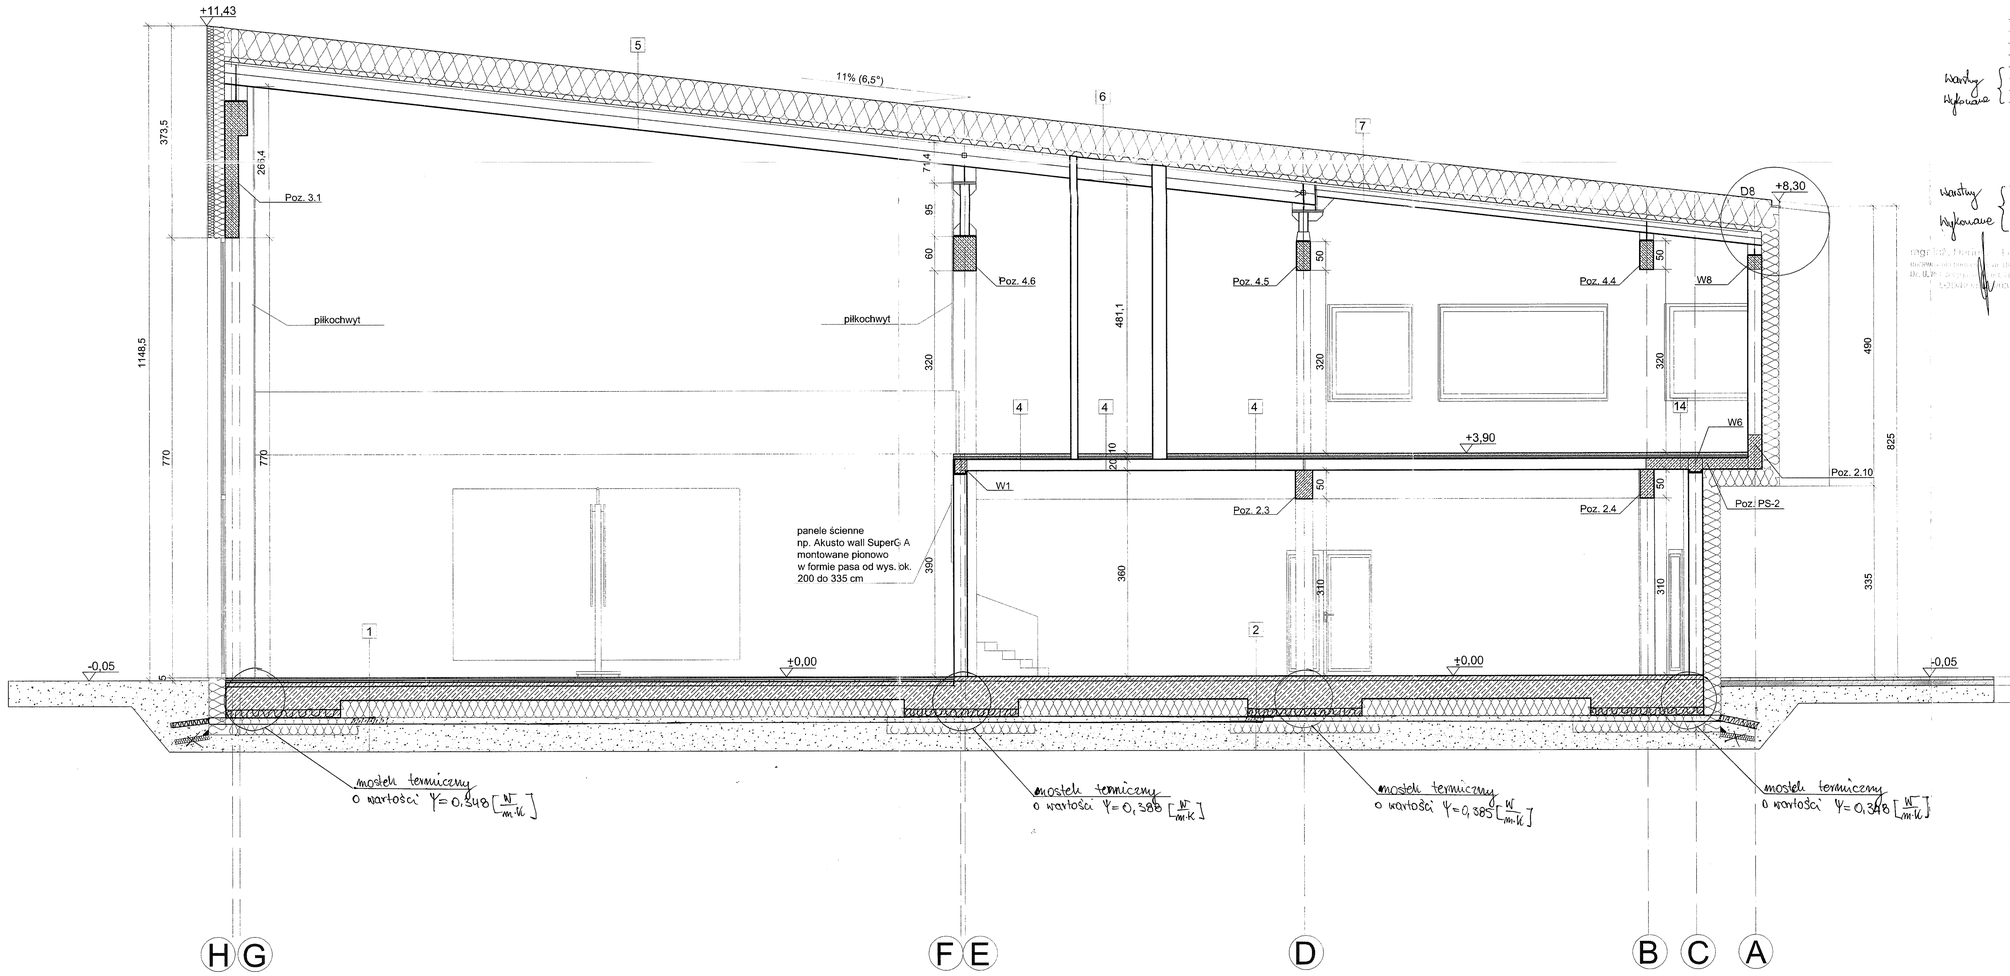

1
- klepka parkietowa 2,2 cm
- folia izolacyjna PE
- ślepa podłoga (deski przybijanie w odstępach 1 cm) 2,2 cm
- element elastyczny 1 cm (np. Regupol) mocowany co 50 cm
- legary co 50 cm 2,2 cm
- płyta fundamentowa 32,0 - 62,0 cm
- styropian 30,0 cm (XPS)
- żwir 30,0 - 60,0 cm

warstwy do wykonania: posadzka żywiczna o wytrzymał. min. 25 MPa gr. 6 cm; podkład betonowy C12/15, gr. 6 cm; warstwy wykonane

2
- żywica epoksydowa 0,5 mm
- płyta fundamentowa ~~32,0 - 62,0 cm~~ 40-60 cm
- styropian ~~30,0 cm~~ 40 cm (XPS)
- ~~żwir 30,0 - 60,0 cm~~ podkład bet. C12/15, gr. 10 cm
- podbudowa żwirowo-piaskowa

warstwy do wykonania: posadzka żywiczna o wytrzym. min. 25 MPa, gr. 6 cm; warstwy wykonane

4
- żywica epoksydowa 0,5 mm
- jastrych 5,0 cm
- folia PE
- wełna skalna 5,0 cm
- strop smart 20,0 cm
- tynk cementowo-wapienny 1,5 cm

5
- membrana dachowa np. Protan
- wełna mineralna 50,0 cm
- paroizolacja
- blacha trapezowa T80x0,63 m
- sufit akustyczny
- np. Ecophon Super g 5,0 cm

6
- membrana dachowa np. Protan
- wełna mineralna 50,0 cm
- paroizolacja
- blacha trapezowa T80x0,63 m

kostka betonowa
chudy beton
żwir

7
- membrana dachowa np. Protan
- wełna mineralna 50,0 cm
- paroizolacja
- blacha trapezowa T80x0,63 m
- sufit akustyczny
- np. Ecophon Advantage 5,0 cm

14
- żywica epoksydowa 0,5 mm
- jastrych 5,0 cm
- folia PE
- wełna skalna 5,0 cm
- płyta lana na mokro 20,0 cm
- tynk cementowo-wapienny 1,5 cm

Żelbetowy wieniec wykonać kolorem czerwonym.

DOKUMENTACJA POWYKONAWCZA

mgr inż. MACIEJ TRZASKOWSKI Upr. bud. ... do projektowania ... w specjalności ... Nr ewid. 269/DOL/14

mgr inż. Jerzy Olech ... do projektowania ... w specjalności ... Nr ewid. 269/DOL/14

autorska agencja projektowa
ul. Dąmbskiego 14 64-100 Leszno
tel. 0/65 5205260, 0/607830034
autorska@post.pl

BUDOWA PRZEDSZKOLA I SALI GIMNASTYCZNEJ W SYSTEMIE BUDOWNICTWA O ZNACZNIE PODWYŻSZONYCH PARAMETRACH ENERGETYCZNYCH

INWESTOR	GMINA DOBROŃ
ADRES INWESTORA	UL. 11 LISTOPADA 9, 95-082 DOBROŃ
ADRES INWESTYCJI	CHECHŁO DRUGIE UL. LIPOWA 1, 95-082 DOBROŃ
PROJEKTANT architektura	mgr inż. arch. Jerzy Wojciechowski upr.611/84/Lo
ASYSTENT architektura	mgr inż. arch. Małgorzata Jankowiak
SPRAWDZAJĄCY architektura	mgr inż. arch. Jacek Nowacki upr. 1494/91/Lo

PRZEKRÓJ III-III	SKALA	NR RYSUNKU
	1:50	08
BRANŻA	DATA	STRONA
A	11/2015	