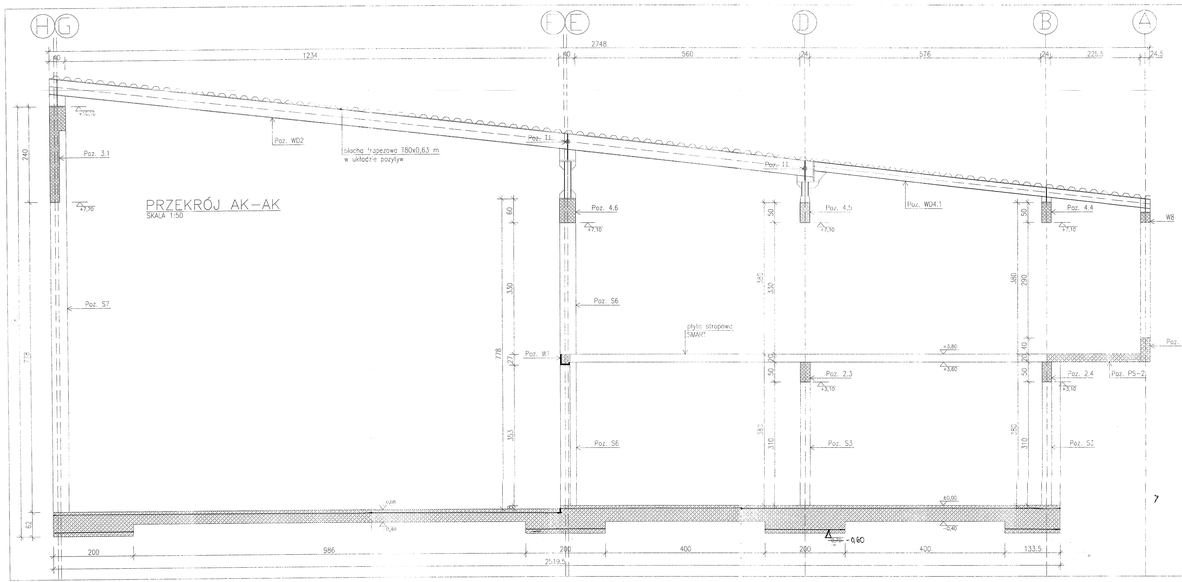

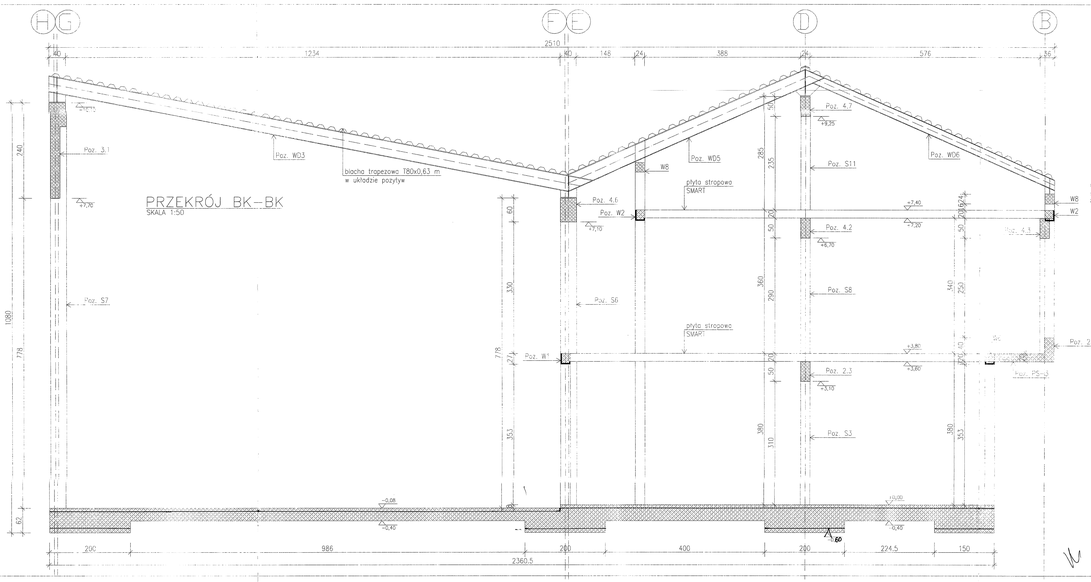

STAROSTWO POWIATOWE
w PABIANICACH
Wydział Architektury
i Budownictwa
UL. PRZEMYSKIEGO 1
95-200 PABIANICE
t. z. 422254000, f./fax 422254057

DOKUMENTACJA POWYKONAWCZA

Zmiany wiertnicze uzgodnione Kolorem czerwonym

Mgr inż. MACIEJ [illegible]
Uprawnienia [illegible]
[illegible]
Nr ewid. 269/[illegible]

aap

autorska agencja projektowa
ul. Dembińskiego 14, 64-100 Leszno
tel. 0/65 5205260, 0/80783034
fax 0/65 5297760, autorska@post.pl

BUDOWA PRZEDSZKOLA I SALI GIMNSTYCZNEJ W SYSTEMIE BUDOWNICTWA O ZNACZNIE PODWYŻSZONYCH PARAMETRACH ENERGETYCZNYCH

INWESTOR		Gmina Dobroń
ADRES INWESTORA		ul. 11 Listopada 9 95-082 Dobroń
ADRES INWESTYCJI		ul. Lipowa 1 95-082 Dobroń działka nr : 456
KONSTRUKCJA	PROJEKTANT	mgr inż. Marcin Dorko upr. nr WKP/0038/POOK/07
	SPRAWDZAJĄCY	mgr inż. Paweł Bartkowski upr. nr 1090/ 88/Lo

PRZEKROJE KONSTRUKCYJNE
A-A; B-B

PROJEKT BUDOWLANY		SKALA
		1 : 50
BRANŻA	DATA	NR RYSUNKU
KONSTRUKCJA	listopad 2015	8/K